

DPS.A-G.21.1.23

20 LIP. 2023

AG/hy



DOM POMOCY SPOŁECZNEJ „PRZYJAŹŃ”	
data wp.	20.07.2023
L.dz.	1037/23
Podp.	W

Dom Pomocy Społecznej
„PRZYJAŹŃ”
ul. Włoska 24
42- 612 Tarnowskie Góry

37990910012739

VPLD/DT/...../2023/MS

Tarnowskie Góry, dnia 14.07.2023 r.

Dotyczy: uzgodnień branżowych dla „Przebudowy drogi wewnętrznej w Domu Pomocy Społecznej „Przyjaźń” przy ul. Włoskiej 24 w Tarnowskich Górach.

W odpowiedzi na pismo DPS.A-G.21.1.23 z dnia 13.07.2023 r. w wyżej wymienionej sprawie, Veolia Południe Sp. z o.o. informuje, że w przedstawionym rejonie przebiegają sieci ciepłownicze niskiego parametru, które zostały wykonane w systemie kanałowym i ułożona w gruncie na głębokości około 0,8 metra. Przebieg sieci na załączonej w projekcie mapie zasadniczej, został zaznaczony kolorem różowym. Przed przystąpieniem do wykonywania robót ziemnych w pobliżu sieci ciepłowniczych, należy wykonać przekopy kontrolne w celu rzeczywistego ustalenia jej głębokości posadowienia. Roboty ziemne w pobliżu i nad kanałami ciepłowniczymi prowadzić w taki sposób aby nie uszkodzić kanału i jego izolacji zewnętrznej.

Wykonywania robót ziemnych nad i w pobliżu tej sieci ciepłowniczej prowadzić pod nadzorem Veolii Południe Sp. z o.o.

W załączeniu opieczętowana mapka z przebiegiem sieci ciepłowniczych.


W sprawach szczegółowych kontaktować się z pracownikiem Działu Technicznego:
Marek Stanik tel. 32 285 92 82 wew.16 lub 721 250 022

K/o:
DT,

Członek Zarządu
Bogdan Jaksik

Veolia Południe Sp. z o. o.
ul. Zagórska 173, 42-600 Tarnowskie Góry
Kapitał zakładowy: 48 459 500 zł | NIP: 628-207-45-66 | REGON: 356829760
KRS: 0000212092 Sąd Rejonowy w Gliwicach, X Wydział Gospodarczy KRS
tel. +48 32 285 92 82, +48 32 285 96 87 - fax: + 48 32 381 19 05
e-mail: veoliapoludnie@veolia.com
www.veoliaterm.pl
www.veolia.pl
Polityka prywatności udostępniona jest pod adresem www.veoliaterm.pl
lub w siedzibie Veolia Południe Sp. z o. o.

Biuro w Tarnowskich Górach
ul. Zagórska 173
42-600 Tarnowskie Góry
tel. +48 32 285 92 82, +48 32 285 96 87,
fax: +48 32 381 19 05
Biuro w Chrzanowie
ul. Pogorska 36, 32-500 Chrzanów
tel. +48 32 623 51 54
fax: +48 32 623 52 54

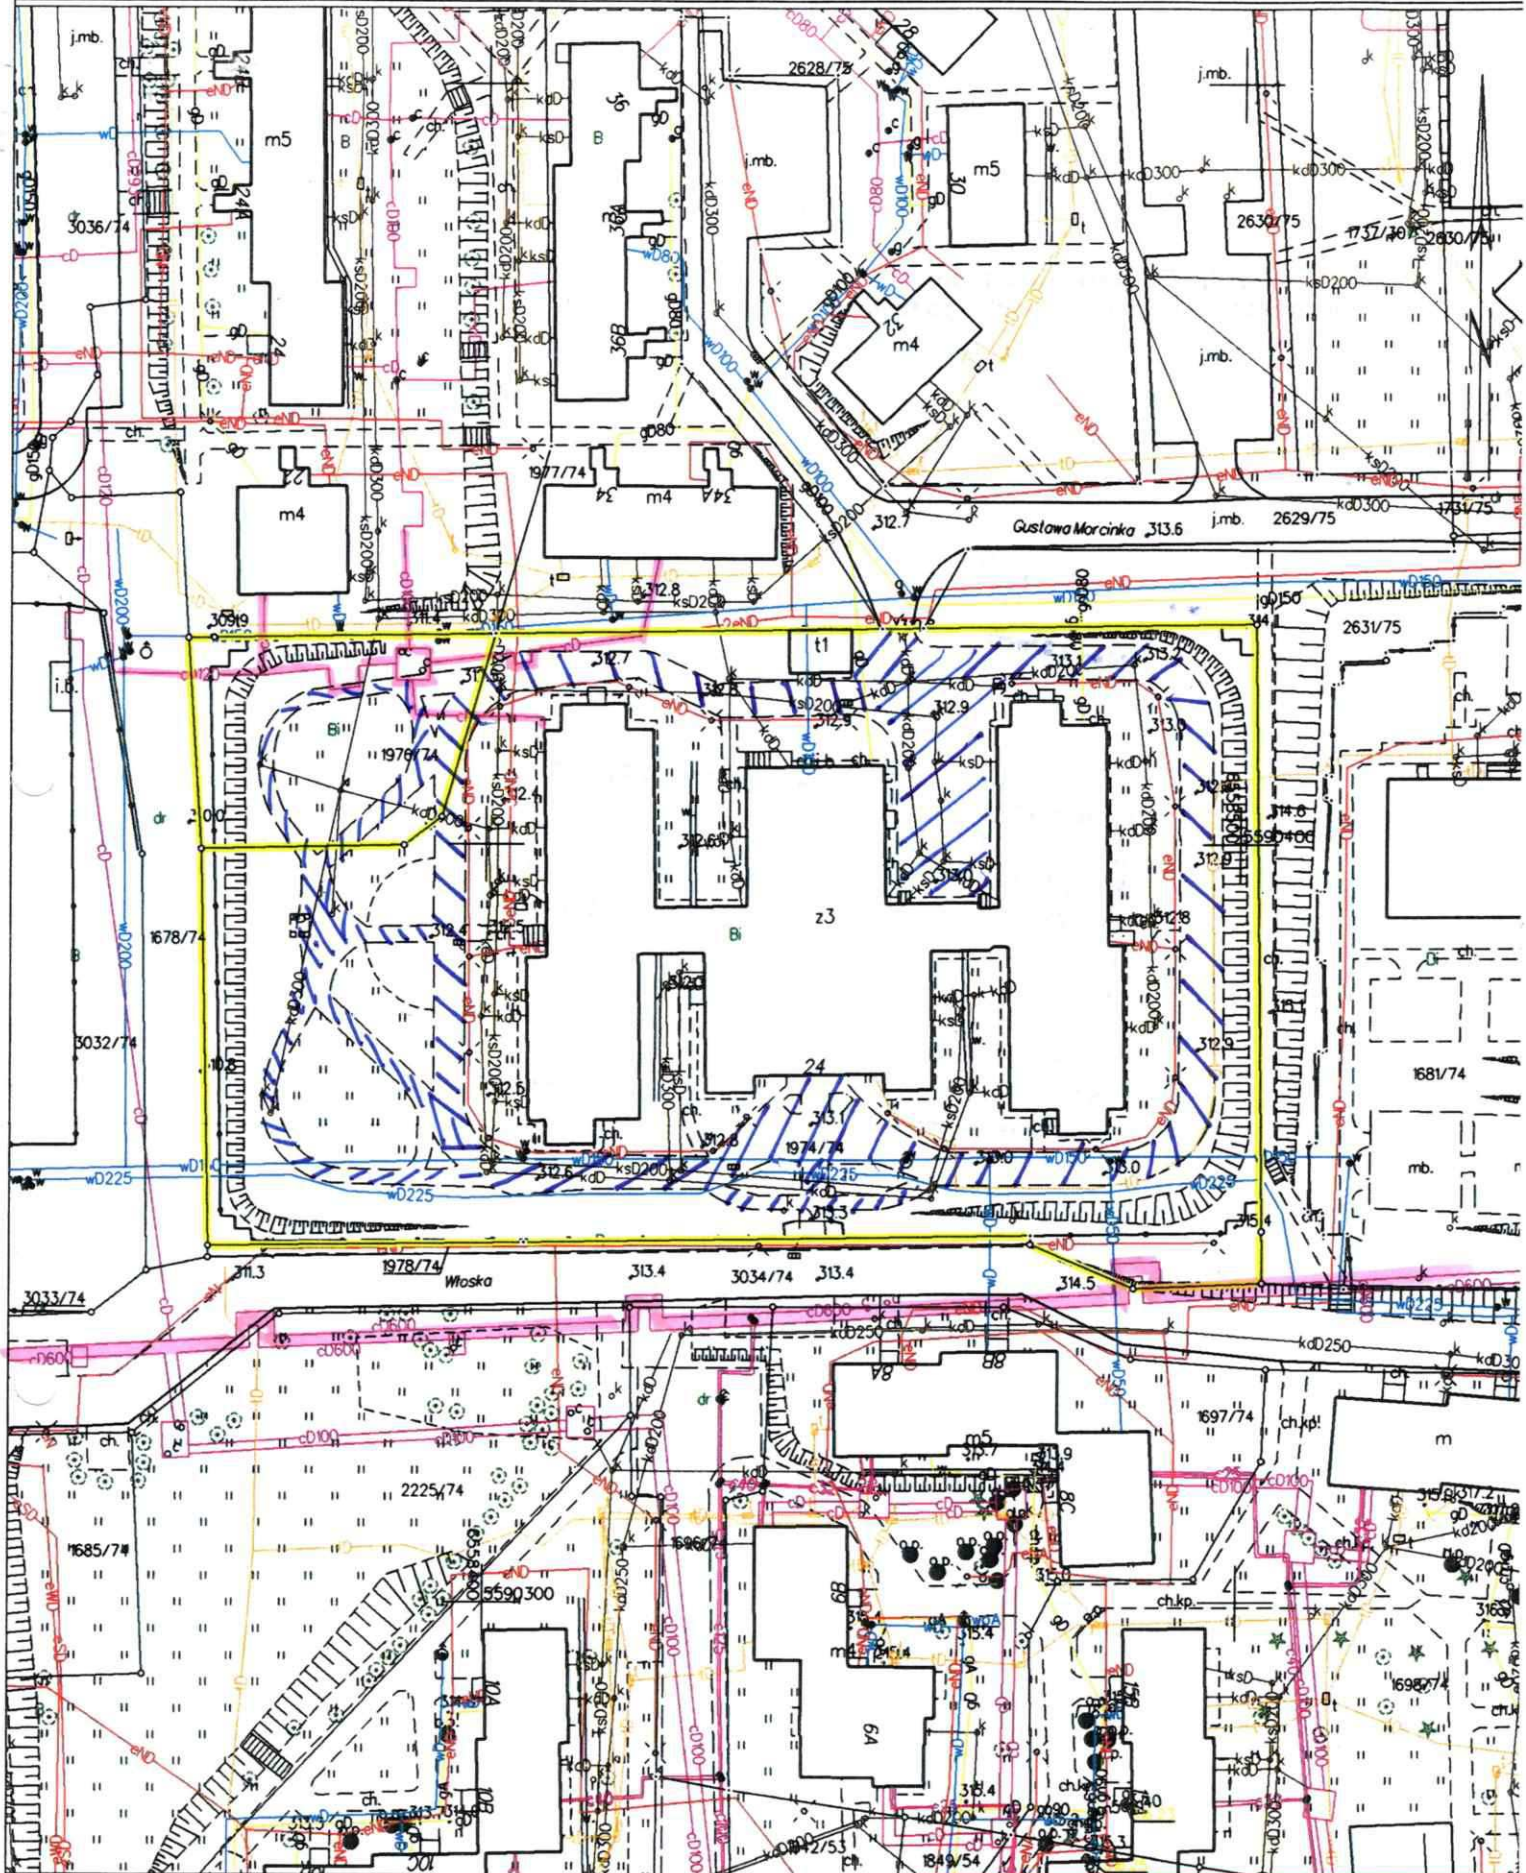

Województwo: śląskie
 Powiat: tarnogórski
 Jedn. ewid.: 241304_1, Tarnowskie Góry
 Obręb: 0007, Stare Tarnowice
 Arkusz: 3

MAPA ZASADNICZA

SKALA 1: 1000

POŚWIADCZA SIĘ ZGODNOŚĆ NINIEJSZEJ KOPII Z TREŚCIĄ MATERIAŁU
 PAŃSTWOWEGO ZASOBU GEODEZYJNEGO I KARTOGRAFICZNEGO

Organ prowadzący państwowy zasób
 geodezyjny i kartograficzny

STAROSTA TARNOGÓRSKI

Nazwa materiału

mapa zasadnicza

Identyfikator ewidencyjny
 materiału zasobu

GP.Z.6642.2.1721.2023

Data wykonania kopii

2023.07.07

Imię, nazwisko
 i podpis osoby
 reprezentującej organ

up. STAROSTY
 INSPEKTOR

Veolia Południe Sp. z o.o.

Na oznaczonym terenie sieć ~~nad~~ - i podziemna

a) ~~nie~~ występuje

b) ~~nie~~ koliduje

c) naniesiona kolorem VOZOLYM

Tarnowskie Góry, dnia 14.07.2023

Podpis:

SPECJALISTA
d/s. technicznych
[Signature]
Marcel Kłonek

Naniesione trasy kanału sieci ciepłej są orientacyjne.
Przed przystąpieniem do robót ziemnych należy wystąpić do Veolia Południe Sp. z o.o. o pełnienie funkcji oraz wykonać przekopy kontrolne, celem wyznaczenia dokładnej trasy sieci ciepłej.
Niniejsze umieszczenie jest ważne na okres 2. lat od daty jego wystawienia. 14.07.2023
Tarnowskie Góry, dnia